




Ansicht von Süden

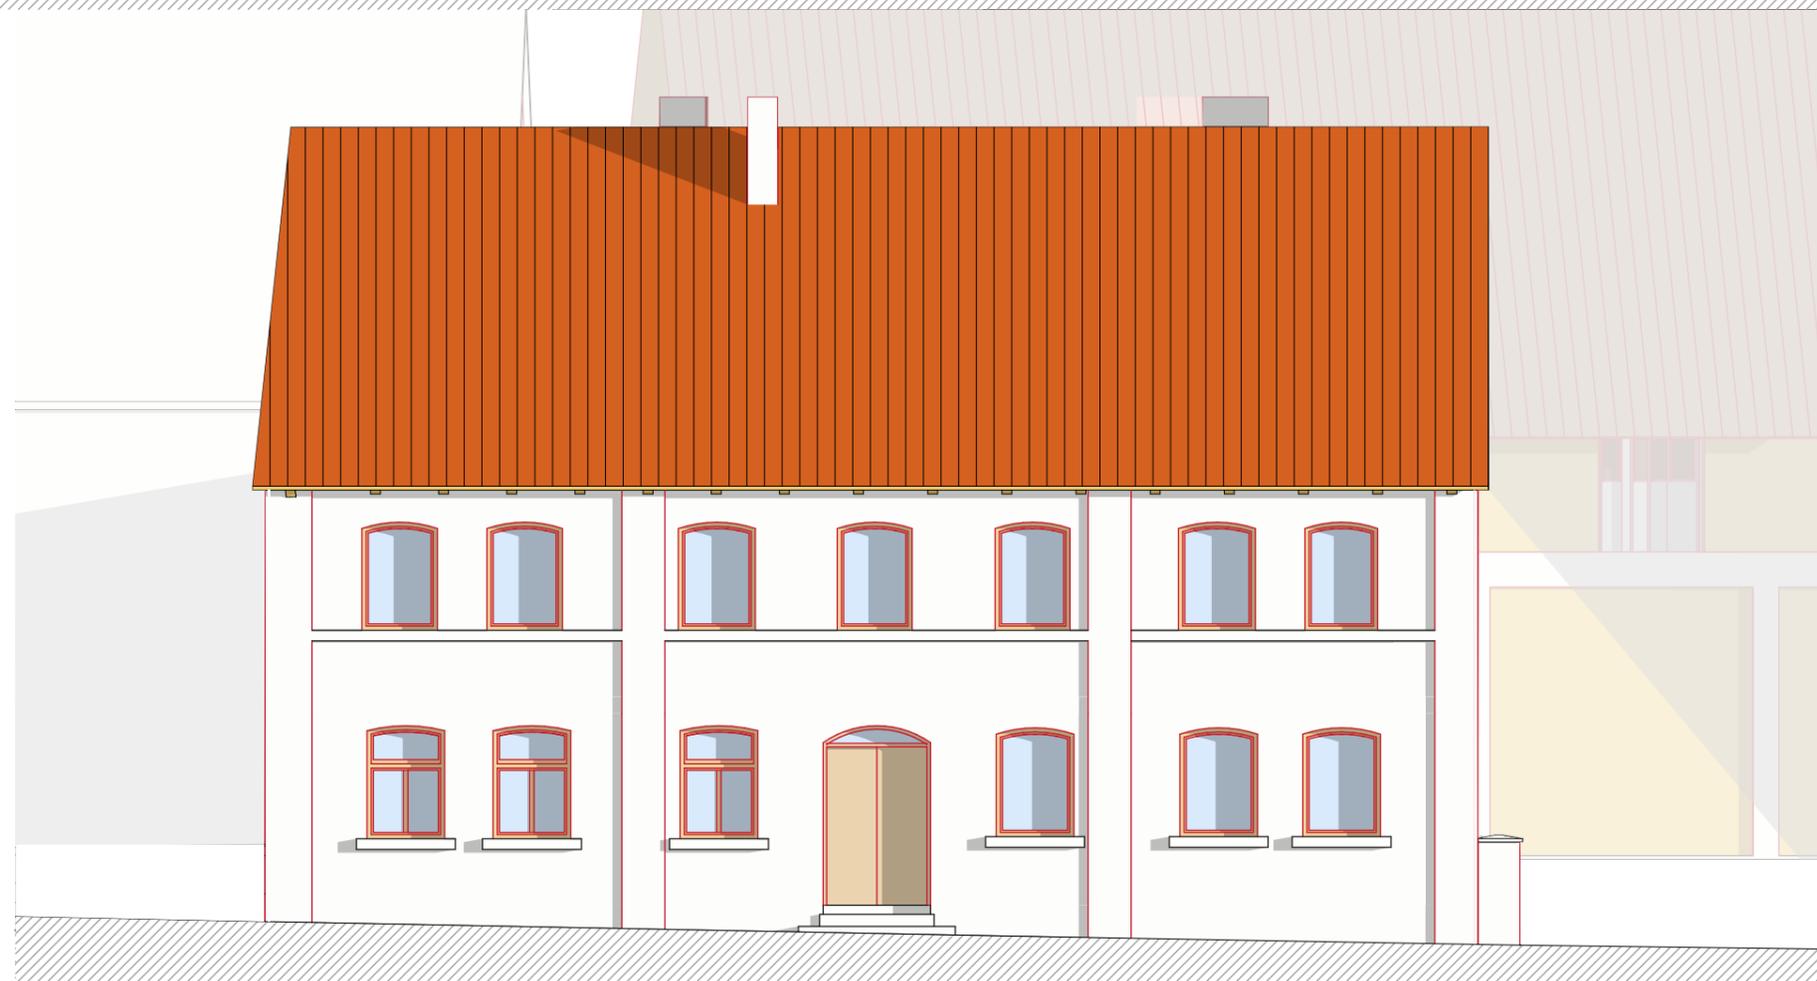

Ansicht von Westen

**Bestandsplan 05**  
**Ansichten Süd und West**

Sanierung und Umbau des Gasthauses Zur Krone,  
Hauptstrasse 3, 91353 Hausen.

Bauherr: Gemeinde Hausen,  
Heroldsbacher Str. 51, 91353 Hausen.

Architekt: Schönfelder Jürgen, Bauerngasse 1,  
91353 Hausen.

Mittwoch, 12. Juni 2013 - M 1:100