


Ansicht von Norden

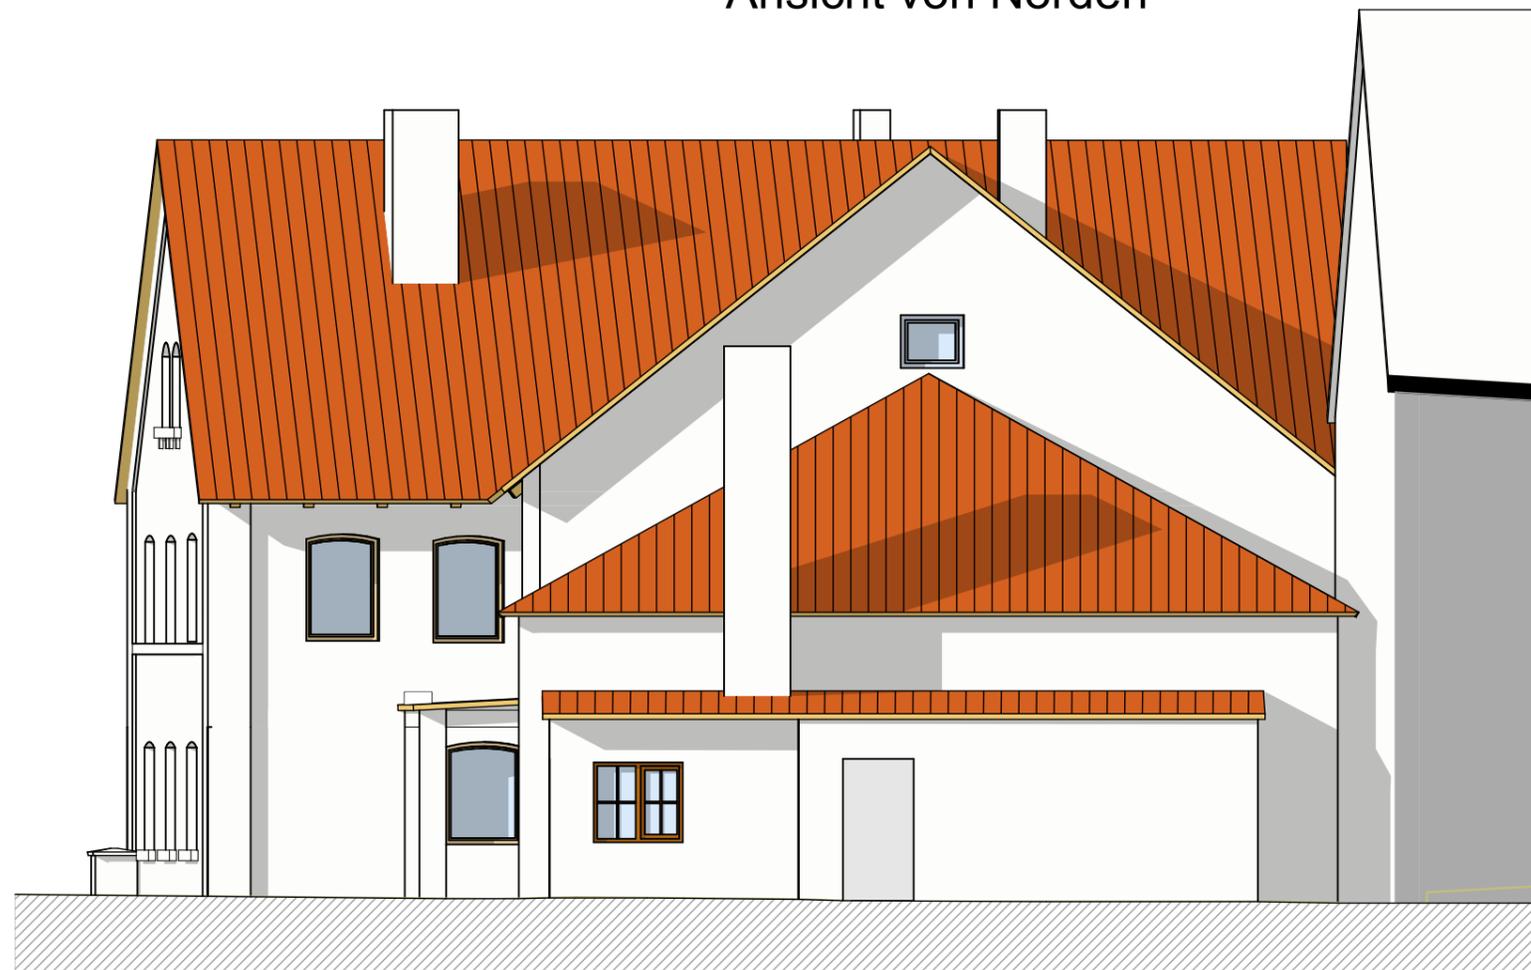

Ansicht von Osten

Bestandsplan 06
Ansichten Nord und Ost

Sanierung und Umbau des Gasthauses Zur Krone,
Hauptstrasse 3, 91353 Hausen.

Bauherr: Gemeinde Hausen,
Heroldsbacher Str. 51, 91353 Hausen.

Architekt: Schönfelder Jürgen, Bauerngasse 1,
91353 Hausen.

Mittwoch, 12. Juni 2013 - M 1:100